Schemat ruchu pomp, filtracji oraz uzdatniania wody obiegowej

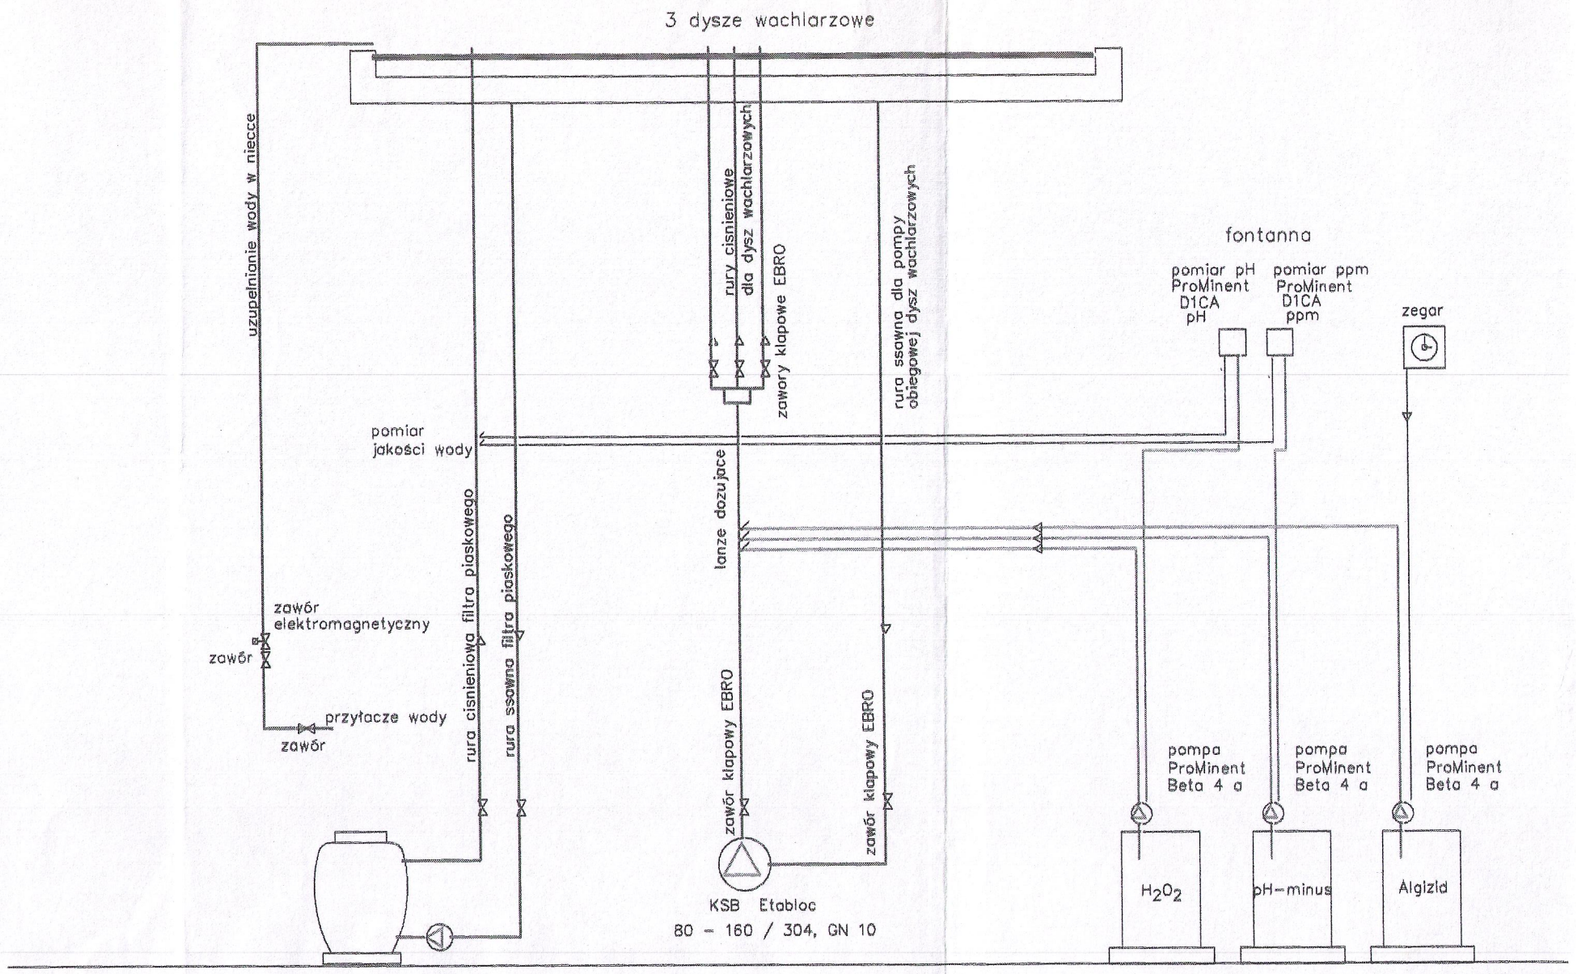

PRZEPOMPOWNIA

wykonano zgodnie z rysunkiem powykonawczym

KIEROWNIK GRUPY ROBÓT

Wojciech Mamenas
upr. bud. nr 120/97/Wł

DOKUMENTACJA POWYKONAWCZA

PRACOWNIE KONSERWACJI ZABYTKÓW
"ZAMEK"
Sp. z o.o. 01-601 Warszawa, ul. Krasińskiego 2a
tel. 839-88-86, fax 839-94-43

OBIEKT:	RYNEK MARIENSZTACKI WARSZAWA	Nr opracowania: 1/49/03
OPRACOWANIE:	PROJ. BUD. WYK. REMONTU FONTANNY I OTOCZENIA - TECHNOLOGIA	Il. rysunków w opracowaniu: 3
TEMAT RYSUNKU:	PRZEPOMPOWNIA SCHEMAT INSTALACJI	Nr rysunku: T3
GŁÓW. PROJEKT.	mgr inż. arch. Marta Pinkiewicz-Woźniakowska upr. nr Wa-979/94 zrzesz. konserw. 301/95/PSOZ	Data: 12.03
OPRACOWAŁ	dypl. inż Joachim Kudlek	Skala: -